

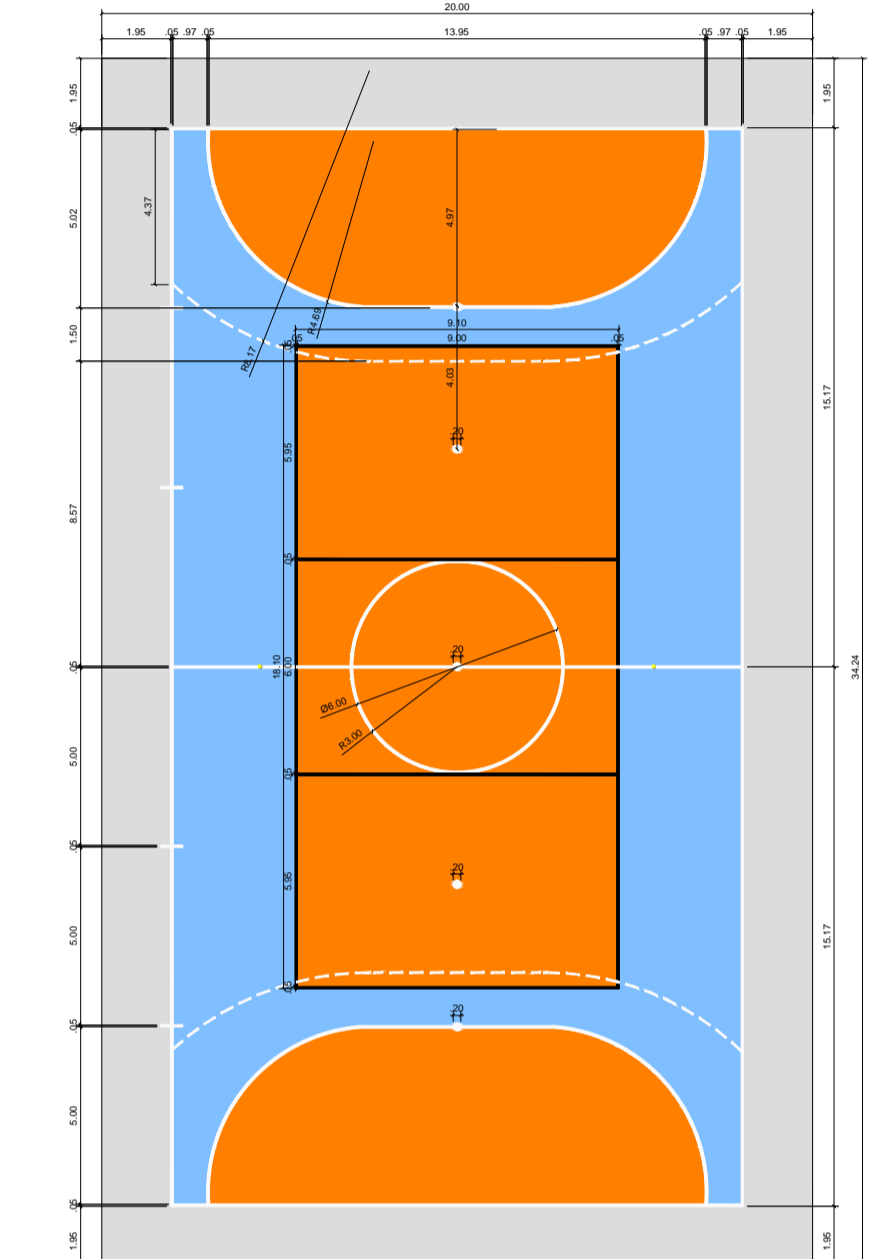
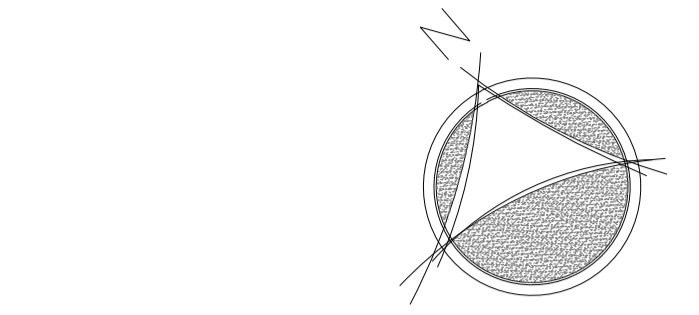


LEGENDA:
 ■ ELEMENTOS EXECUTADOS
 ■ PISOS EXECUTADOS
 ■ MEIO FIO GRANULÍTICO EXISTENTE

AS BUILT
 ESC.:1/200

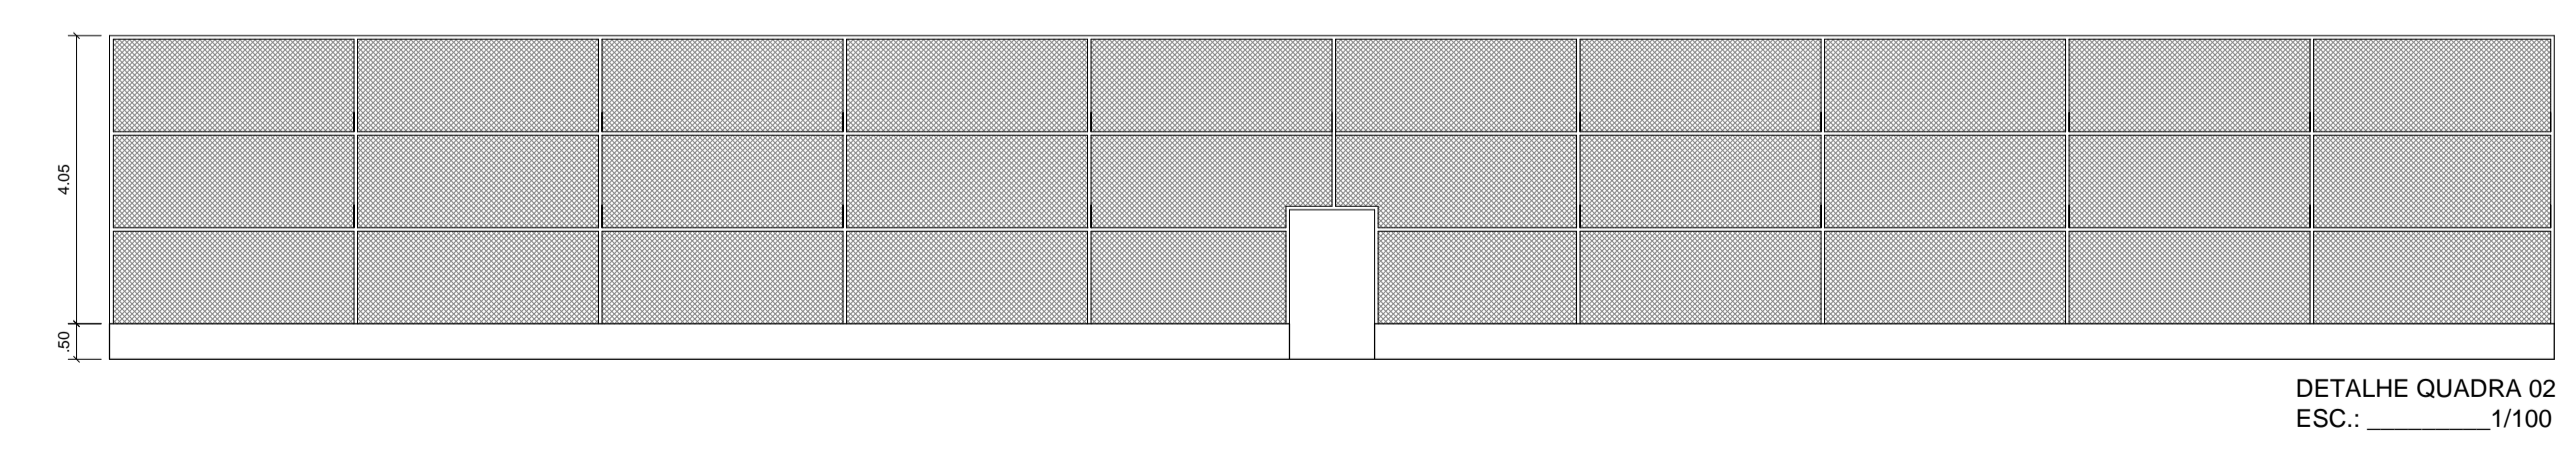

LEGENDA:
 ■ QUADRA DE FUTSAL
 ■ QUADRA DE VÔLEI
 ■ AFASTAMENTO

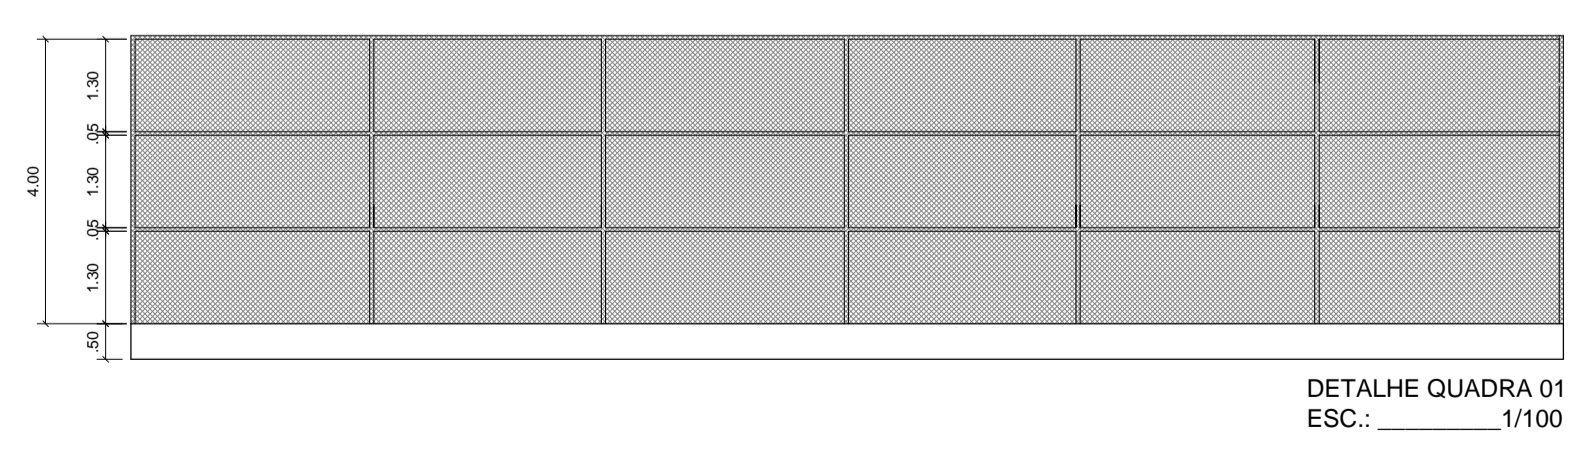

		SECRETARIA MUNICIPAL DE INFRAESTRUTURA	
SETOR: ENGENHARIA		SETOR DE ENGENHARIA	
Nº DO PROC.:		RUA: Dr. PEDRO MATOS Nº 310 - CENTRO - MACAÍBA/RN	
PAG.:		CEP: 59.280-000 FONE: 84 3271 - 6629	
ASS.:		E-MAIL: engenharia@macaiba.rn.gov.br	
MAT.:		EMPREENDIMENTO: PRAÇA RECREIO DO TREVO	
ENDEREÇO: RUA MARIA ANTONIA DE PAIVA, LOT. RECREIO DO TREVO, FERREIRO TORTO - MACAÍBA/RN			
PROJETO: AS BUILT			
TÍTULO: PLANTA BAIXA AS BUILT, DETALHES			PRANCHA
PROJETO: Arquiteto e Urbanista: Tiago T. de M. Gomes CAU Nº A87971-1		DATA: MARÇO/2019	
DESENHO: TIAGO MAYA		ESCALA: INDICADA	
ÁREA CONSTRUIDA: 2.667,76 m²		01/02	